

ПОСТАНОВЛЕНИЕ

Исполнительного комитета Кошцаковского сельского поселения

от 26 апреля 2024 года

№ 42

О разрешении на использование
земельного участка с целью строительства
ВЛ 0,4 кВ Л.2 КТП-8365 по проекту
«Строительство участка ВЛ 0,4 кВ с
реконструкцией ВЛ 0,4 кВ Л.2
КТП-8365 р-н Пестречинский,
с.Званка, ул.Сафари, з/у 22 (Сафина А.А.)
2021/ПЭС/870/Т152»

Рассмотрев обращение начальника Пестречинских районных электрических сетей филиала АО «Сетевая Компания»-Приволжские электрические сети Разова Марата Илфатовича, действующего в интересах акционерного общества «Сетевая Компания» (ИНН: 1655049111, ОГРН 1021602830930) по доверенности №119-13/795 от 17.06.2022г., в соответствии со ст.39.33, 39.35, 33.36 Земельного кодекса Российской Федерации от 25.10.2001 №136-ФЗ, руководствуясь Постановлением Правительства Российской Федерации от 03.12.2014 № 1300 «Об утверждении перечня видов объектов, размещение которых может осуществляться на землях или земельных участках, находящихся в государственной или муниципальной собственности, без предоставления земельных участков и установления сервитутов», по-становлением Кабинета Министров Республики Татарстан от 05.06.2015 № 416 «Об утверждении Порядка и условий размещения объектов, виды которых устанавливаются Правительством Российской Федерации, на землях или земельных участках, находящихся в государственной или муниципальной собственности, без предоставления земельных участков и установления сервитутов», Постановлением №791 от 31.08.2021г. «О внесении изменения в Порядок и условия размещения объектов, виды которых устанавливаются Правительством Российской Федерации, на землях или земельных участках, находящихся в государственной или муниципальной собственности, без предоставления земельных участков и установления сервитутов, публичного сервитута, утвержденные постановлением Кабинета Министров Республики Татарстан от 05.06.2015г. №416 «Об утверждении Порядка и условий размещения объектов, виды которых устанавливаются Правительством Российской Федерации, на землях или земельных участках, находящихся в государственной или муниципальной собственности, без предоставления земельных участков и установления сервитутов, публичного сервитута», Исполнительный комитет Кошцаковского сельского поселения Пестречинского муниципального района Республики Татарстан **постановляет:**

1. Разрешить акционерному обществу «Сетевая Компания» (ИНН: 1655049111, ОГРН 1021602830930), использовать часть земельного участка с кадастровым номером 16:33:080702:471, согласно схеме расположения земельного участка на кадастровом плане территории, общей площадью 0,8 кв.м., расположенный по адресу: Республика Татарстан, Пестречинский муниципальный район, Коцаковское сельское поселение, д.Званка, с целью строительства ВЛ 0,4 кВ Л.2 КТП-8365 по проекту «Строительство участка ВЛ 0,4 кВ с реконструкцией ВЛ 0,4 кВ Л.2 КТП-8365 р-н Пестречинский, с.Званка, ул.Сафари, з/у 22 (Сафина А.А.) 2021/ПЭС/870/Т152», сроком на 5 лет.

2. В соответствии со ст. 39.35 Земельного кодекса Российской Федерации в случае, если использование земель или земельных участков, находящихся в государственной или муниципальной собственности, на основании разрешений на использование земель или земельных участков привело к порче, либо уничтожению плодородного слоя почвы в границах таких земель или земельных участков обязать акционерное общество «Сетевая Компания» (ИНН: 1655049111, ОГРН 1021602830930):

2.1 привести такие земли или земельные участки в состояние, пригодное для их использования в соответствии с разрешенным использованием;

2.2 выполнить необходимые работы по рекультивации, в том числе биологической нарушенных земель или земельных участков;

2.3 обеспечить эффективное использование и соблюдать экологические требования и меры по охране земли.

3. Настоящее Разрешение на использование земельного участка не дает право на строительство или реконструкцию объектов капитального строительства (зданий, сооружений, объектов незавершенного строительства), организацию парковочных мест на земельном участке.

4. Действие настоящего Разрешения на использование земельного участка прекращается досрочно со дня предоставления земельного участка в установленном порядке гражданину или юридическому лицу, о чем Исполнительный комитет Коцаковского сельского поселения Пестречинского муниципального района Республики Татарстан уведомляет лицо, указанное в пункте 1 настоящего Разрешения, в недельный срок с момента принятия решения о предоставлении земельного участка.


5. Контроль исполнения настоящего постановления оставляю за собой.

Глава Коцаковского сельского поселения
Пестречинского муниципального района РТ



З.Н.Саттарова

№	X	Y
СДМ №31	477676.6590	1322679.6833
1	477666.6863	1322657.3501
2	477656.9271	1322634.3099
3	477647.7750	1322611.9474
4	477636.5916	1322588.9447
5	477626.4551	1322565.9325
6	477616.3882	1322542.2457
7	477605.8288	1322517.9559

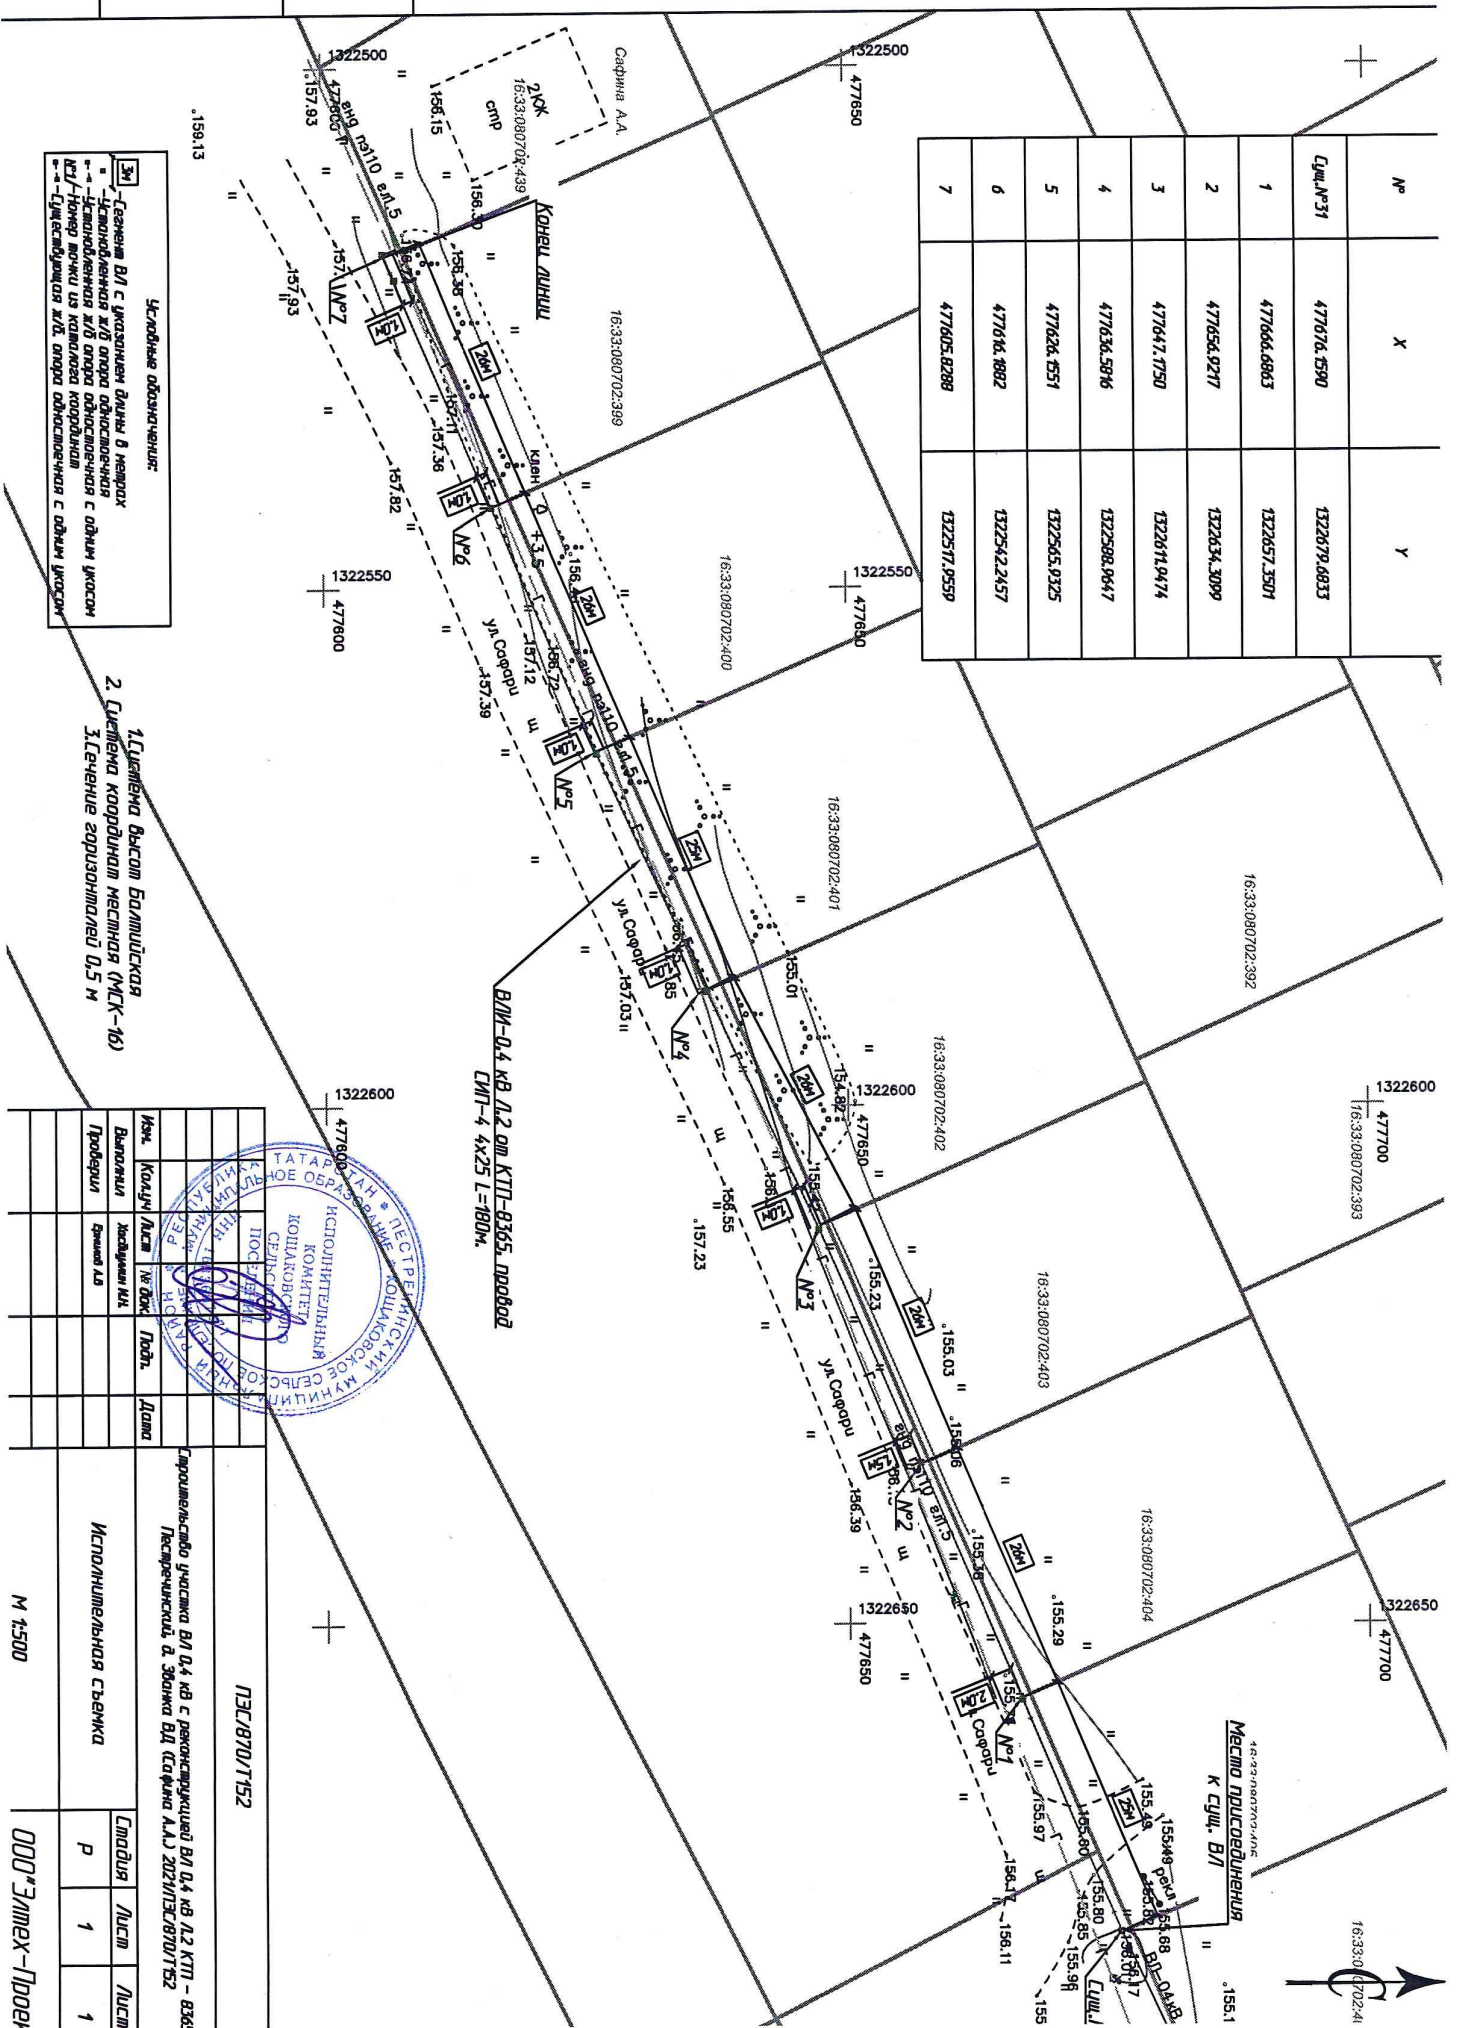

Условные обозначения:




Имя	Колуч./Ист.	№ Док.	Подп.	Дата
Исполнительная Съемка	
Снято	Лист
Р	1

М 1:500

ООО "Элтех-Проект"